मुल्की MULKI
स्टेशन संचालन नियम आरेख
STATION SWORKING RULE DIAGRAM

वर्ग - ख , मानक - ~~II(आर)~~ III(आर)
CLASS - B , STANDARD - ~~II(R)~~ III(R)

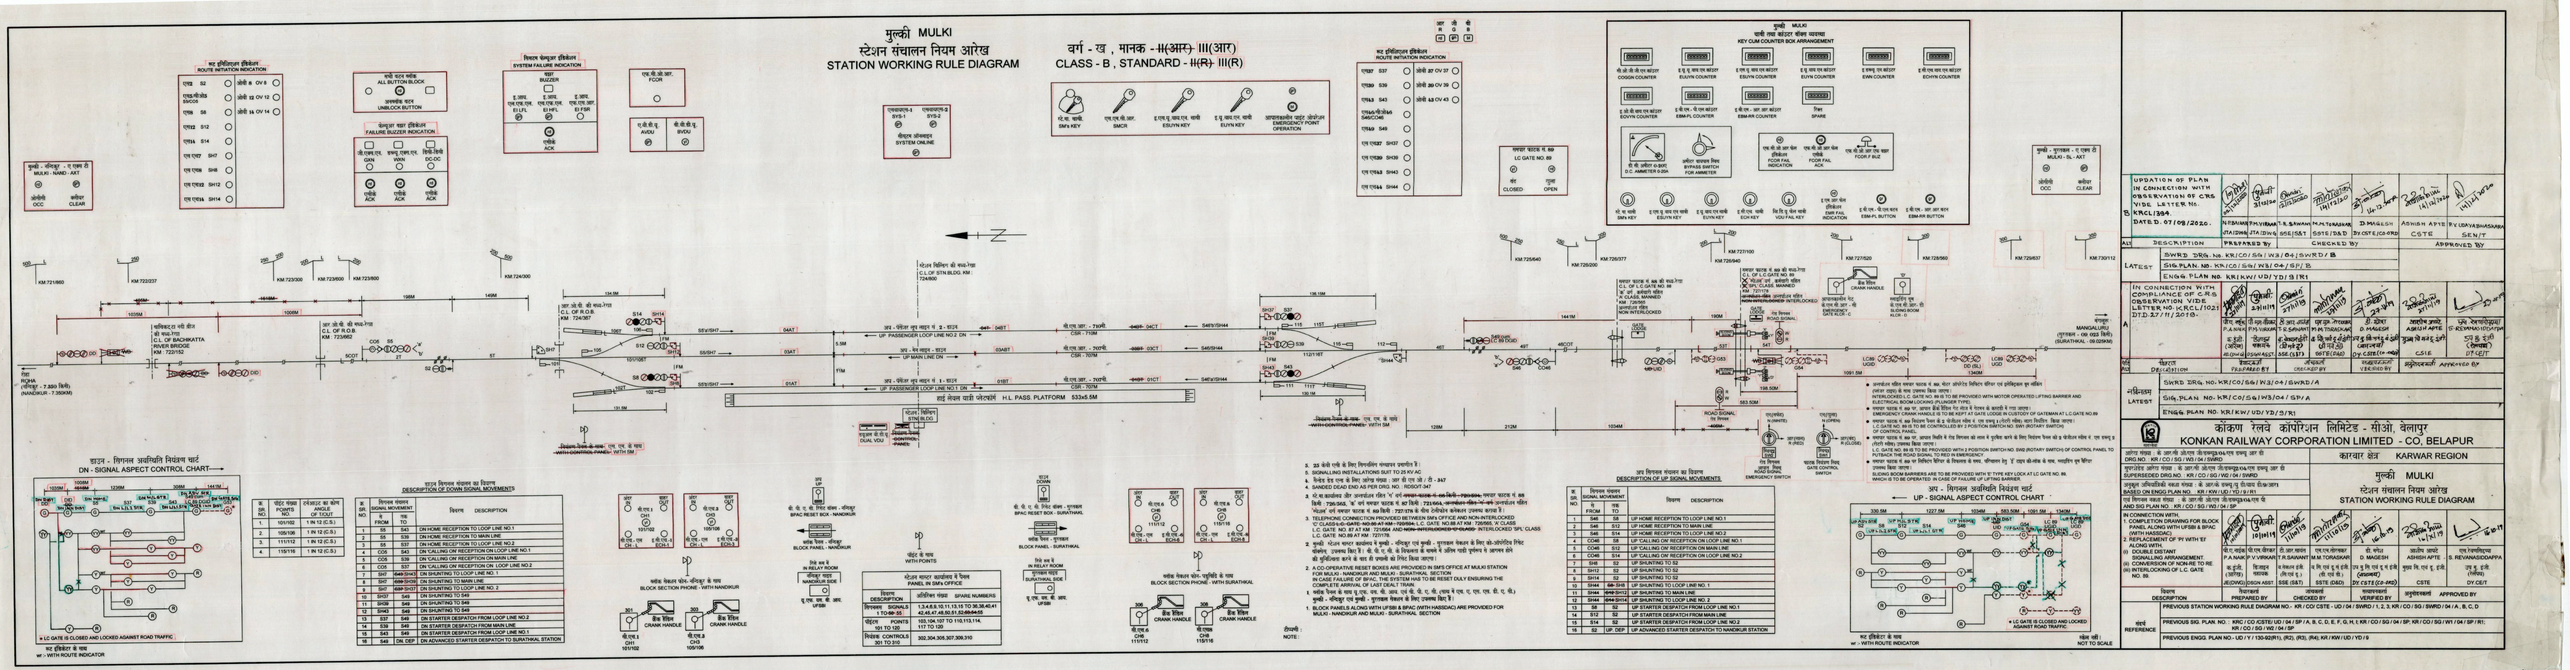

डाउन - सिग्नल अधिपति नियंत्रण चार्ट
DN - SIGNAL ASPECT CONTROL CHART

डाउन सिग्नल संचालन का विवरण
DESCRIPTION OF DOWN SIGNAL MOVEMENTS

1	101/102	1 N 12 (C.S.)
2	105/106	1 N 12 (C.S.)
3	111/112	1 N 12 (C.S.)
4	115/116	1 N 12 (C.S.)

क्र. सं. SI. NO.	सिग्नल संख्या SIGNAL NO.		विवरण DESCRIPTION
	FROM	TO	
1	S6	S40	DN HOME RECEPTION TO LOOP LINE NO.1
2	S5	S39	DN HOME RECEPTION TO MAIN LINE
3	S5	S37	DN HOME RECEPTION TO LOOP LINE NO.2
4	COS	S43	DN CALLING ON RECEPTION ON LOOP LINE NO.1
5	COS	S39	DN CALLING ON RECEPTION ON MAIN LINE
6	COS	S37	DN CALLING ON RECEPTION ON LOOP LINE NO.2
7	SHT	S49 SHS1	DN SHUNTING TO LOOP LINE NO. 1
8	SHT	S49 SHS2	DN SHUNTING TO MAIN LINE
9	SHT	S49 SHS3	DN SHUNTING TO LOOP LINE NO. 2
10	SHS1	S49	DN SHUNTING TO B4
11	SHS6	S49	DN SHUNTING TO B49
12	SHS3	S49	DN SHUNTING TO B49
13	ES7	S49	DN STARTER DESPATCH FROM LOOP LINE NO.2
14	ES1	S49	DN STARTER DESPATCH FROM MAIN LINE
15	S43	S49	DN STARTER DESPATCH FROM LOOP LINE NO.1
16	S40	DN DEP	DN ADVANCED STARTER DESPATCH TO SURATHKAL STATION

अप - सिग्नल अधिपति नियंत्रण चार्ट
UP - SIGNAL ASPECT CONTROL CHART

अप सिग्नल संचालन का विवरण
DESCRIPTION OF UP SIGNAL MOVEMENTS

क्र. सं. SI. NO.	सिग्नल संचालन SIGNAL MOVEMENT		विवरण DESCRIPTION
	से FROM	तक TO	
1	S46	S8	UP HOME RECEPTION TO LOOP LINE NO.1
2	S46	S12	UP HOME RECEPTION TO MAIN LINE
3	S46	S14	UP HOME RECEPTION TO LOOP LINE NO.2
4	COA6	S8	UP CALLING ON RECEPTION ON LOOP LINE NO.1
5	COA6	S12	UP CALLING ON RECEPTION ON MAIN LINE
6	COA6	S14	UP CALLING ON RECEPTION ON LOOP LINE NO.2
7	SHS	S12	UP SHUNTING TO S2
8	SHT2	S12	UP SHUNTING TO S2
9	SHT4	S12	UP SHUNTING TO S2
10	SHA4	SHA SHS1	UP SHUNTING TO LOOP LINE NO. 1
11	SHA4	SHA SHS2	UP SHUNTING TO MAIN LINE
12	SHA4	SHA SHS3	UP SHUNTING TO LOOP LINE NO. 2
13	S8	S2	UP STARTER DESPATCH FROM LOOP LINE NO.1
14	S12	S2	UP STARTER DESPATCH FROM MAIN LINE
15	S14	S2	UP STARTER DESPATCH FROM LOOP LINE NO.2
16	S2	S1	UP ADVANCED STARTER DESPATCH TO NANDKUR STATION

सिग्नल फेलयूर एनंसियेटर पैनल इन SM's OFFICE

विवरण DESCRIPTION	अतिरिक्त संख्या SPARE NUMBERS
सिग्नल्स SIGNALS	1,3,4,6,8,10,11,13,15 TO 36,38,40,41
1 TO 99	42,46,47,49,50,51,52,55 to 58
पॉइंट्स POINTS	103,104,107 TO 110,113,114,
101 TO 120	117 TO 120
सिग्नल CONTROLS	302,304,306,307,309,310
301 TO 310	

टीप्पणी :
NOTE :

1. S3 केवी लाईन के लिए निगरानी संचालन प्रचालित है।
2. SIGNALLING INSTALLATION SUIT TO 25 KV AC
3. वैकल्पिक ड्रेड रन्स के लिए जांचित पंक्ति : डाउन ही एस 1B / डी - 347
4. SANDED DOAD END AS PER DRG. NO. : RDSOF/A/
5. ऐ.पी.आर.सर्किट और ऐनन्सियेटर पैनल 'ए' एवं ~~सर्किट संख्या 1 से 16 तक है। 720/004,~~ स्थापना पाइपल ने 88 किमी: 720/003, 'बी' वर्ग स्थापना पाइपल ने 87 किमी: 721/004, ~~सर्किट संख्या 17 से 27 तक है।~~ अनन्सियेटर पॉइंट 'पॉइंट्स' वर्ग स्थापना पाइपल ने 88 किमी : 721/120 के पीछे ऐनन्सियेटर इंडीकेटर उपलब्ध कराया है।
6. TELEPHONE CONNECTION PROVIDED BETWEEN SM's OFFICE AND NON-INTERLOCKED 'C' CLASS L.C. GATE NO.89 AT KM 726/577 ~~+1505M~~ L.C. GATE NO.89 AT KM 726/577, 'A' CLASS L.C. GATE NO. 87 AT KM 725/640 ~~AND NON-INTERLOCKED 'C' CLASS~~ INTERLOCKED 'B'L' CLASS L.C. GATE NO.89 AT KM 725/640.
7. सभी पॉइंट्स मशीन ऑपरेटेड हैं सुरक्षा - बीएफएफ एवं सुरक्षा - सुरतकल सिग्नल के लिए ऐनन्सियेटर पैनल पॉइंटस, उपलब्ध किए हैं। बी, सी, डी, ई, के सिग्नल्स के सामने में जॉचित पंक्ति पूर्णतया से उपलब्ध होने की सुविधाएं करने के लिए पॉइंटस का लिंक किया जाएगा।
8. A CO-OPERATIVE RESET BOXES ARE PROVIDED IN SM'S OFFICE AT MULKI STATION FOR MULKI - NANDKUR AND MULKI - SURATHKAL SECTION
9. ONE SET OF KEY IS PROVIDED IN SM'S OFFICE TO BE RESET DULY ENSURING THE COMPLETE ARRIVAL OF LAST DEAD TRAIN
10. मशीन चिह्न के साथ यू एस एस, एस जी, एस एल बी, ई, यू, के, (एस ई एस), एस ए, एस. डी. यू. बी.) सुरक्षा - बीएफएफ एवं सुरक्षा - सुरतकल सिग्नल के लिए उपलब्ध किए हैं।
11. BLOCK PANELS ALONG WITH UFSBI & BFAC (WITH HASSAC) ARE PROVIDED FOR MULKI - NANDKUR AND MULKI - SURATHKAL SECTION



UPDATION OF PLAN IN CONNECTION WITH OBSERVATION OF C.R.S. VIDE LETTER NO. KRCL/384. DATED. 07/08/2020.							
	NTSRAMA	TMVIKRAM	T.S.SHAMA	M.N.THARANI	D.MAGESH	ASHISH APTE	R.V.URVASHASARMA
	JTA/DRAW	JTA/DRAW	SSE/S&T	SSE/S&T	DY.CSTE/CO-ORD	CSTE	SENIT
ALL	DESCRIPTION	PREPARED BY			CHECKED BY		APPROVED BY
	SWRD DRG. No. KR/CO/S&T/W3/04/SWRD/B						
LATEST	SIG.PLAN NO. KR/CO/S&T/W3/04/SP/B.						
	ENGG.PLAN NO. KR/KW/UD/YD/S/R1						
A	IN CONNECTION WITH COMPLIANCE OF C.R.S OBSERVATION VIDE LETTER NO. KRCL/1021 DTD. 27/11/2018.						
	पी.एन.श्रीराम	टी.एस.शर्मा	डी.महेश	आशीष अपटे	एन.रेवाशंकरशर्मा		
	P.N.SRIRAM	T.S.SHARMA	D.MAGESH	ASHISH APTE	R.V.REVASHASARMA		
	सी.एस.टी.ई (समन्वय)	वरिष्ठ मंडल वित्त प्रबंधक	वरिष्ठ मंडल इंजीनियर (सिग्नल)	वरिष्ठ मंडल इंजीनियर (सिग्नल)	वरिष्ठ मंडल इंजीनियर (समन्वय)	मुख्य पि.क्र.अ. (समन्वय)	मुख्य पि.क्र.अ. (निर्माण)
	CSTE (CO-ORD)	SSE/FAS	SSE/S&T	SSE/S&T	DY.CSTE/CO-ORD	CSTE	DY.CET
NO.	संशोधन REVISION	तैयारकर्ता PREPARED BY			जांचकर्ता CHECKED BY		अनुमोदनकर्ता APPROVED BY
	SWRD DRG. NO. KR/CO/S&T/W3/04/SWRD/A						
नविनतम LATEST	SIG.PLAN NO. KR/CO/S&T/W3/04/SP/A						
	ENGG.PLAN NO. KR/KW/UD/YD/S/R1						

कोंकण रेलवे कॉर्पोरेशन लिमिटेड - सीओ, बेलापुर
KONKAN RAILWAY CORPORATION LIMITED - CO, BELAPUR

अंतिम नक्शा : के आर सी ओएस सेंसरशुद्ध/ऐ.एस एच्छ आर डी DRG NO. : KR / CO / SG / WD / 04 / SWRD	कार्यवा क्षेत्र KARWAR REGION
सुपरसीडेड ड्रॉइंग नंबर : के आर सी ओएस सेंसरशुद्ध/ऐ.एस एच्छ आर डी SUPERSEEDED DRG NO. : KR / CO / SG / WD / 04 / SWRD	मुल्की MULKI
संकुचन जॉचितियों संख्या नंबर : के आर सी एस एच्छ डी सिग्नल्स-डिफ्लाटर BASED ON ENGG PLAN NO. : KR / KW / UD / YD / S / R1	स्टेशन संचालन नियम आरेख STATION WORKING RULE DIAGRAM
सिग्नल संचालन संख्या : के आर सी ओएस सेंसरशुद्ध/ऐ.एस डी AND SIG PLAN NO. : KR / CO / SG / WD / 04 / SP	
IN CONNECTION WITH: 1. COMPLETION DRAWING FOR BLOCK PANEL ALONG WITH UFSBI & BFAC (WITH HASSAC) 2. REPLACEMENT OF WITH EY ALONG WITH ELECTRONIC INSTANT SIGNALLING ARRANGEMENT 3. CONVERSION OF NON-RE TO RE 4. INTERLOCKING OF L.C. GATE NO. 89.	
विवरण DESCRIPTION	तैयारकर्ता PREPARED BY / CHECKED BY / VERIFIED BY / APPROVED BY
संदर्भ REFERENCE	PREVIOUS STATION WORKING RULE DIAGRAM NO.- KR / CO/ CSTE - UD / D4 / SWRD / 1, 2, 3, KR / CO / SG / SWRD / 04 / A, B, C, D
	PREVIOUS SIG. PLAN. NO. : KRC / CO /CSTE/ UD / D4 / SP / A, B, C, D, E, F, G, H, I, KR / CO/ SG/ 04 / SP, KR / CO / SG / W1 / 04 / SP / R1: KR / CO / SG / W2 / 04 / SP
	PREVIOUS ENGG. PLAN NO.- UD / P / 130-02/R1, (R2), (R3), (R4) KR / KW / UD / YD / S

ए.एस.डी. ASD
एस.एम.डी. SMD
एस.एम.डी. SMD
एस.एम.डी. SM